
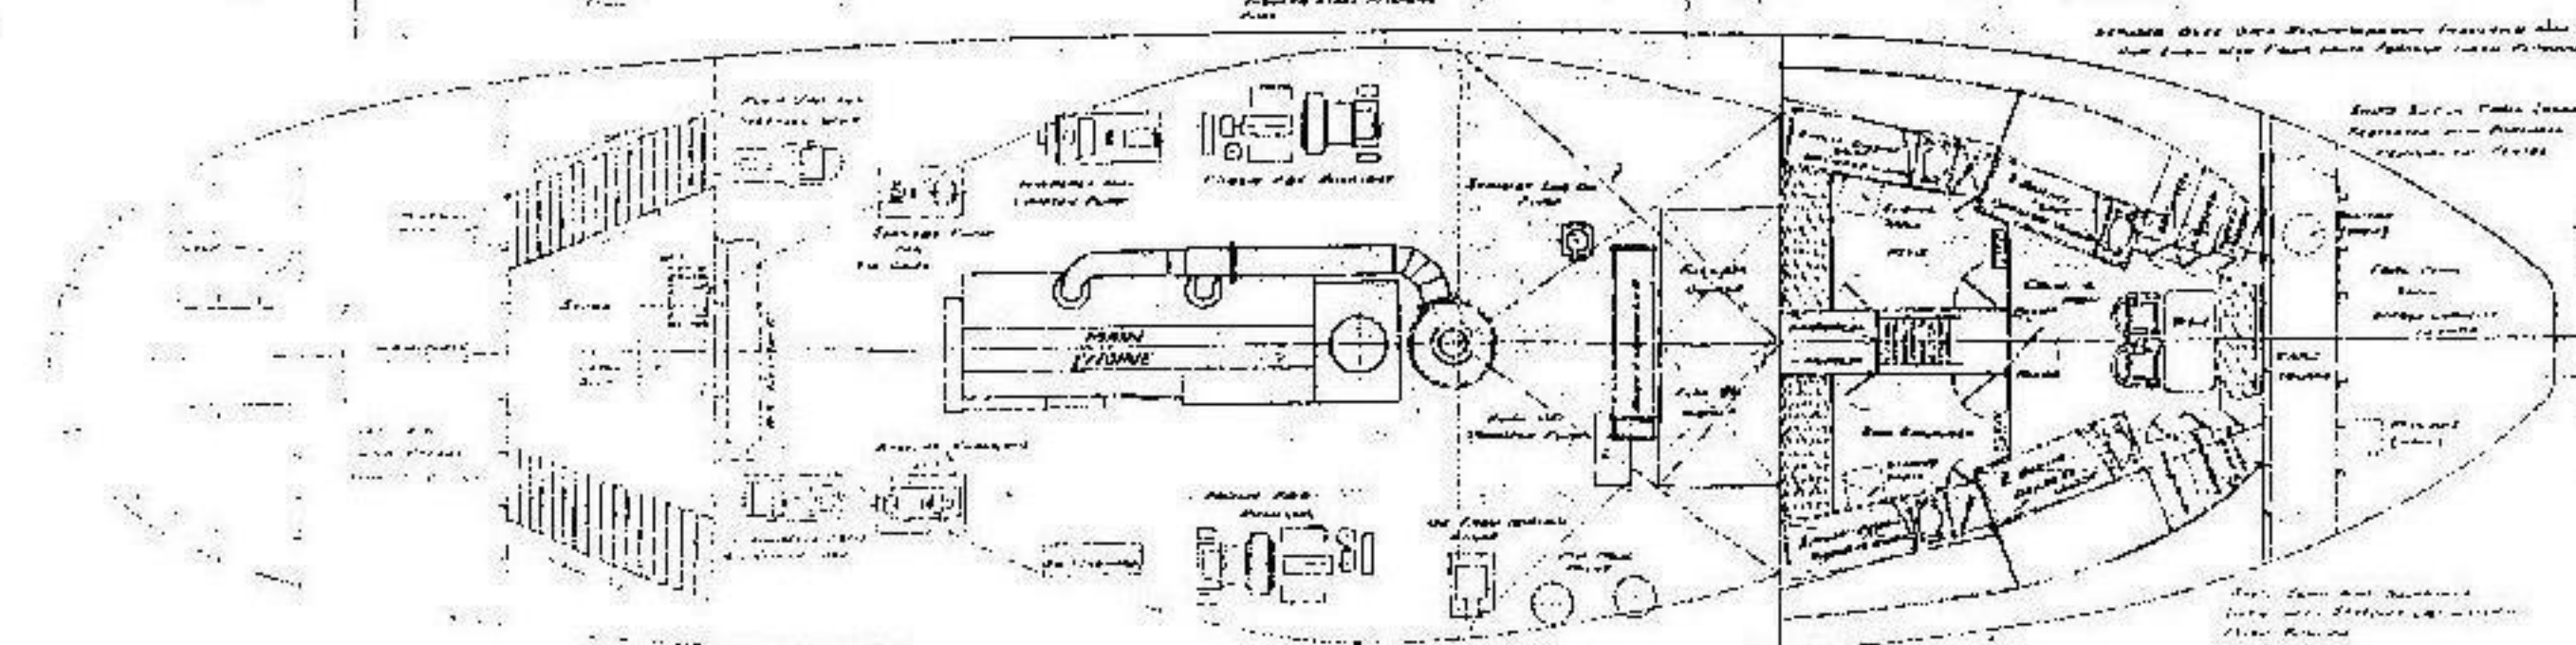
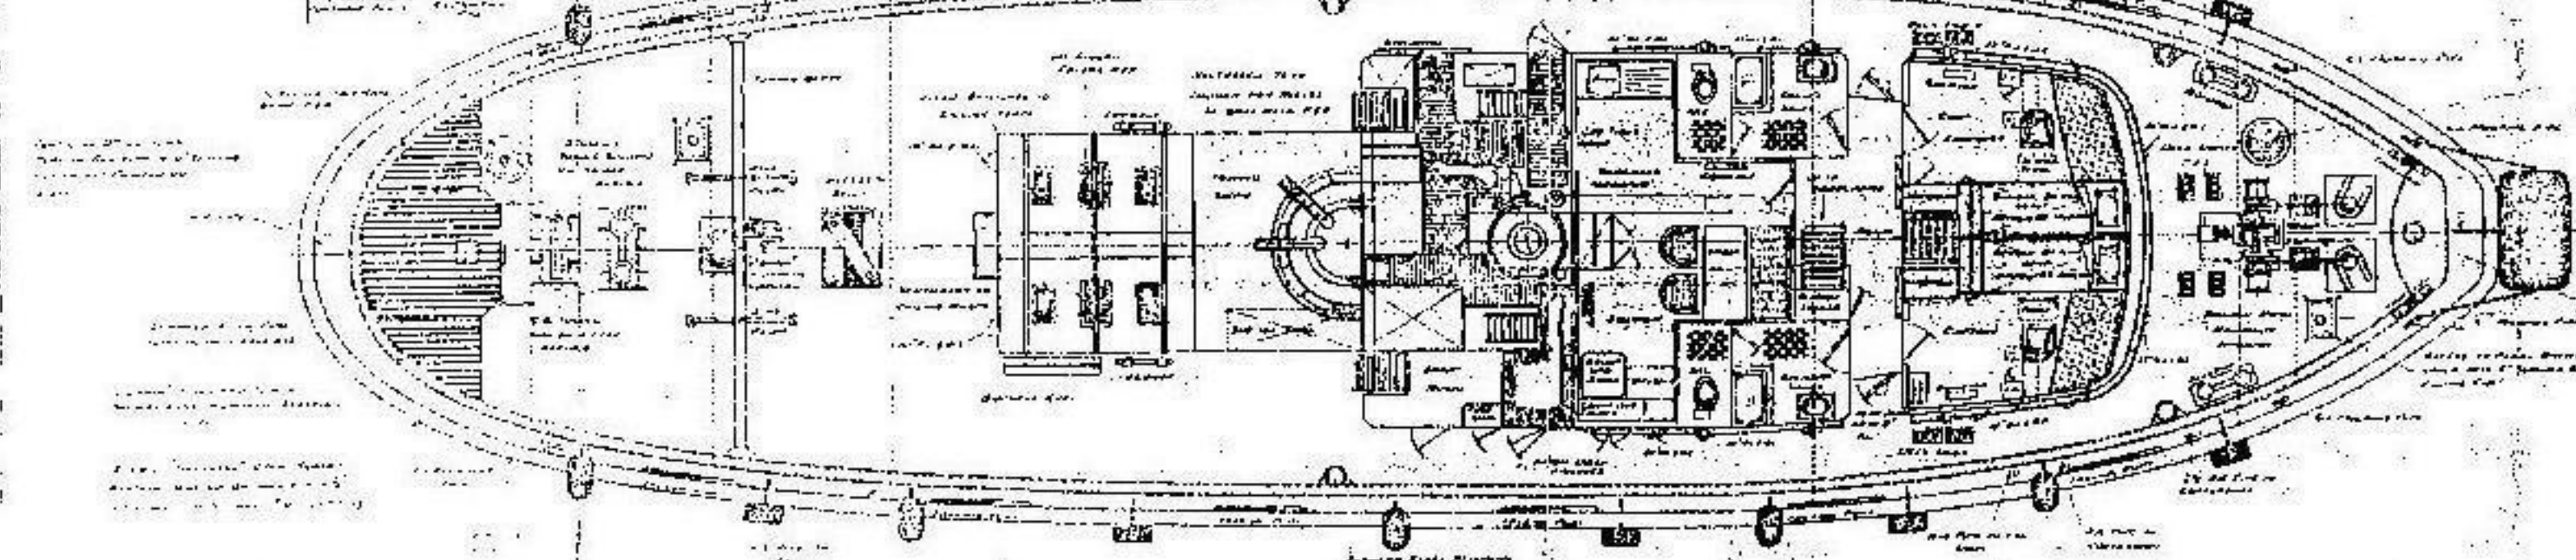
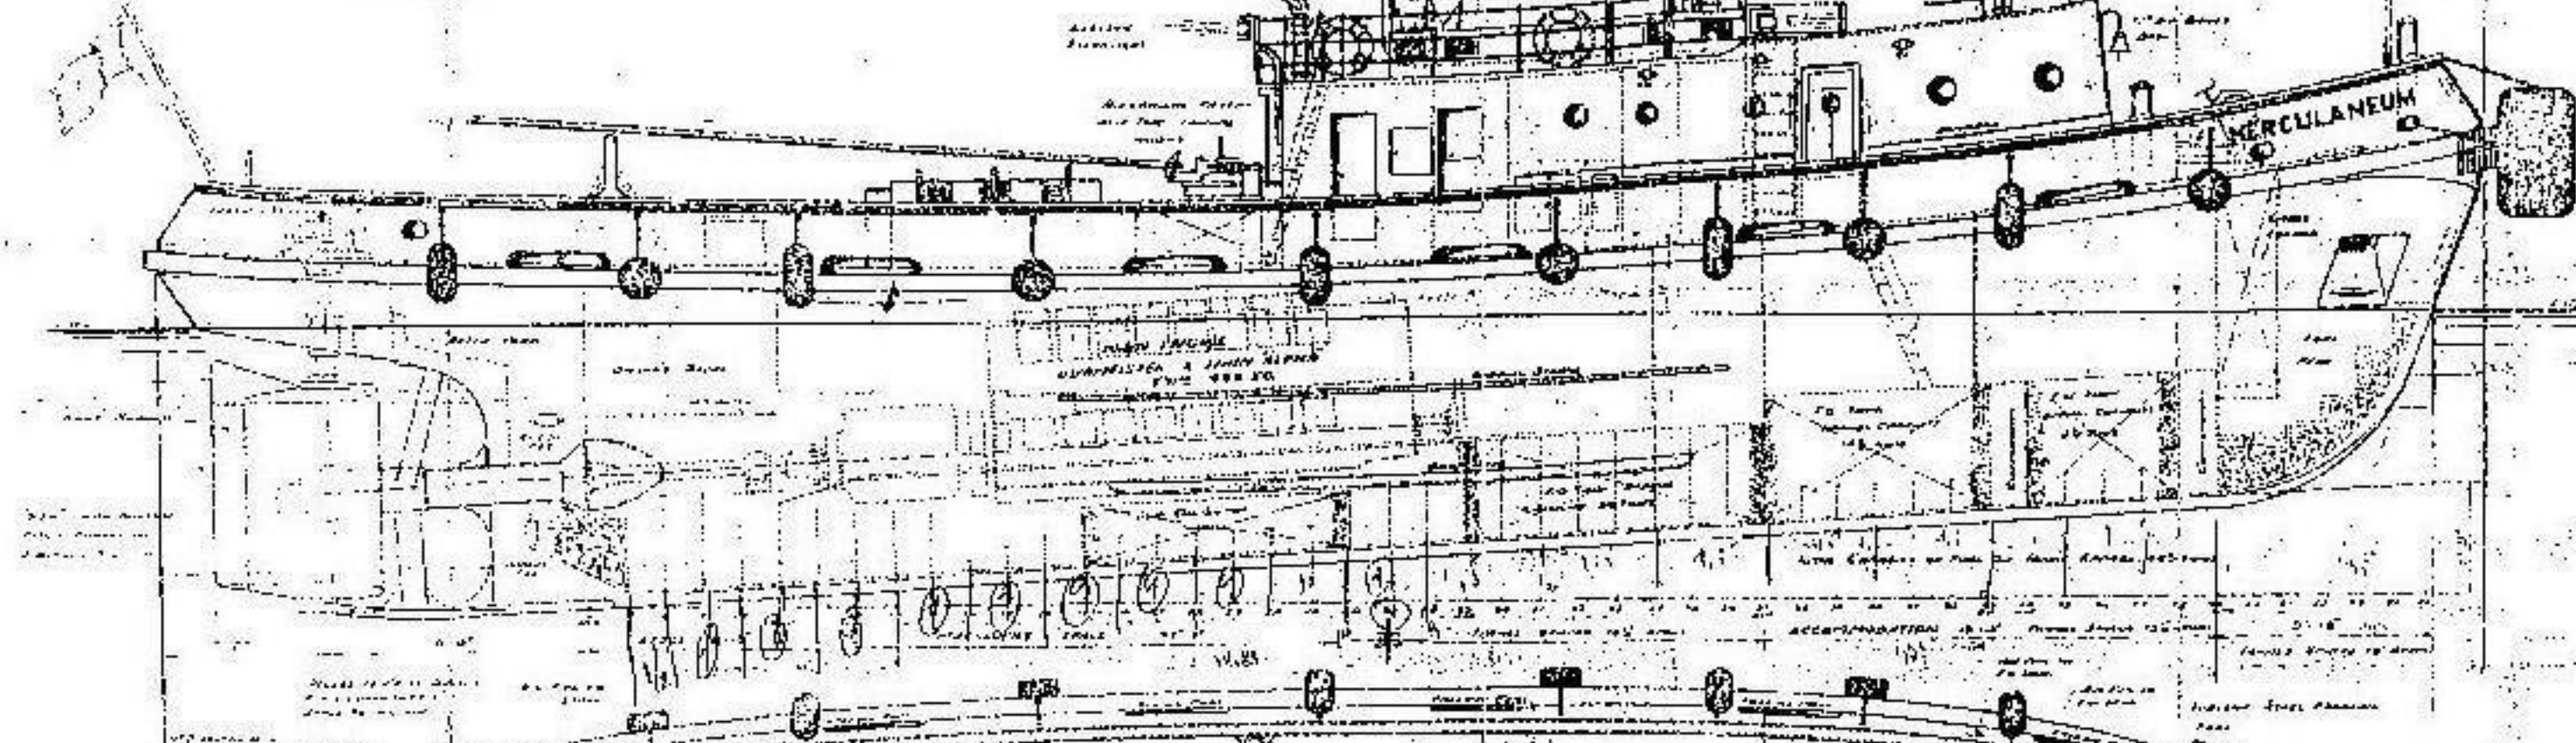


AS BUILT
HERCULANEUM

TUG BOAT
CHRISTOS VIII

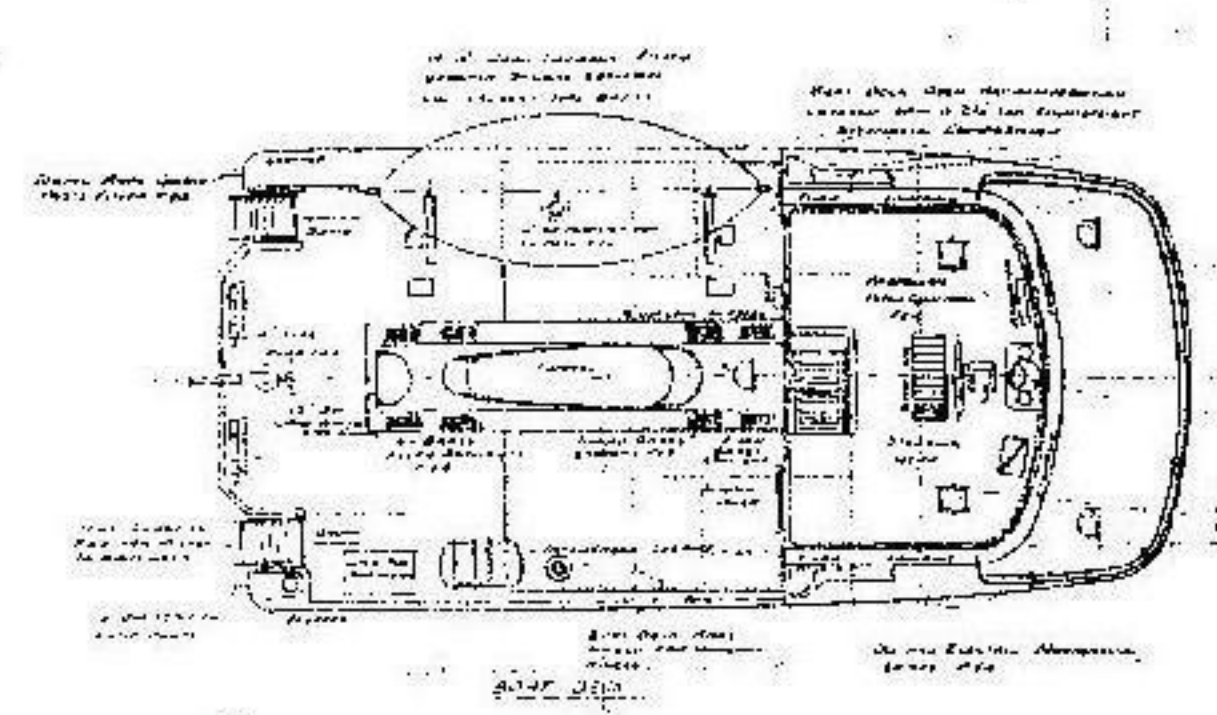

EQUIPMENT
APPROX. 2500
2 SHOT 3000 LB. ANCHORS
100 FT. GALVANIZED STEEL WIRE ROPE
ROPE: 6 INCHES 2000 LB.


P/K "ΧΡΗΤΟΣ VIII"

UL 5404982